




bouwnummer
89, 105, 121

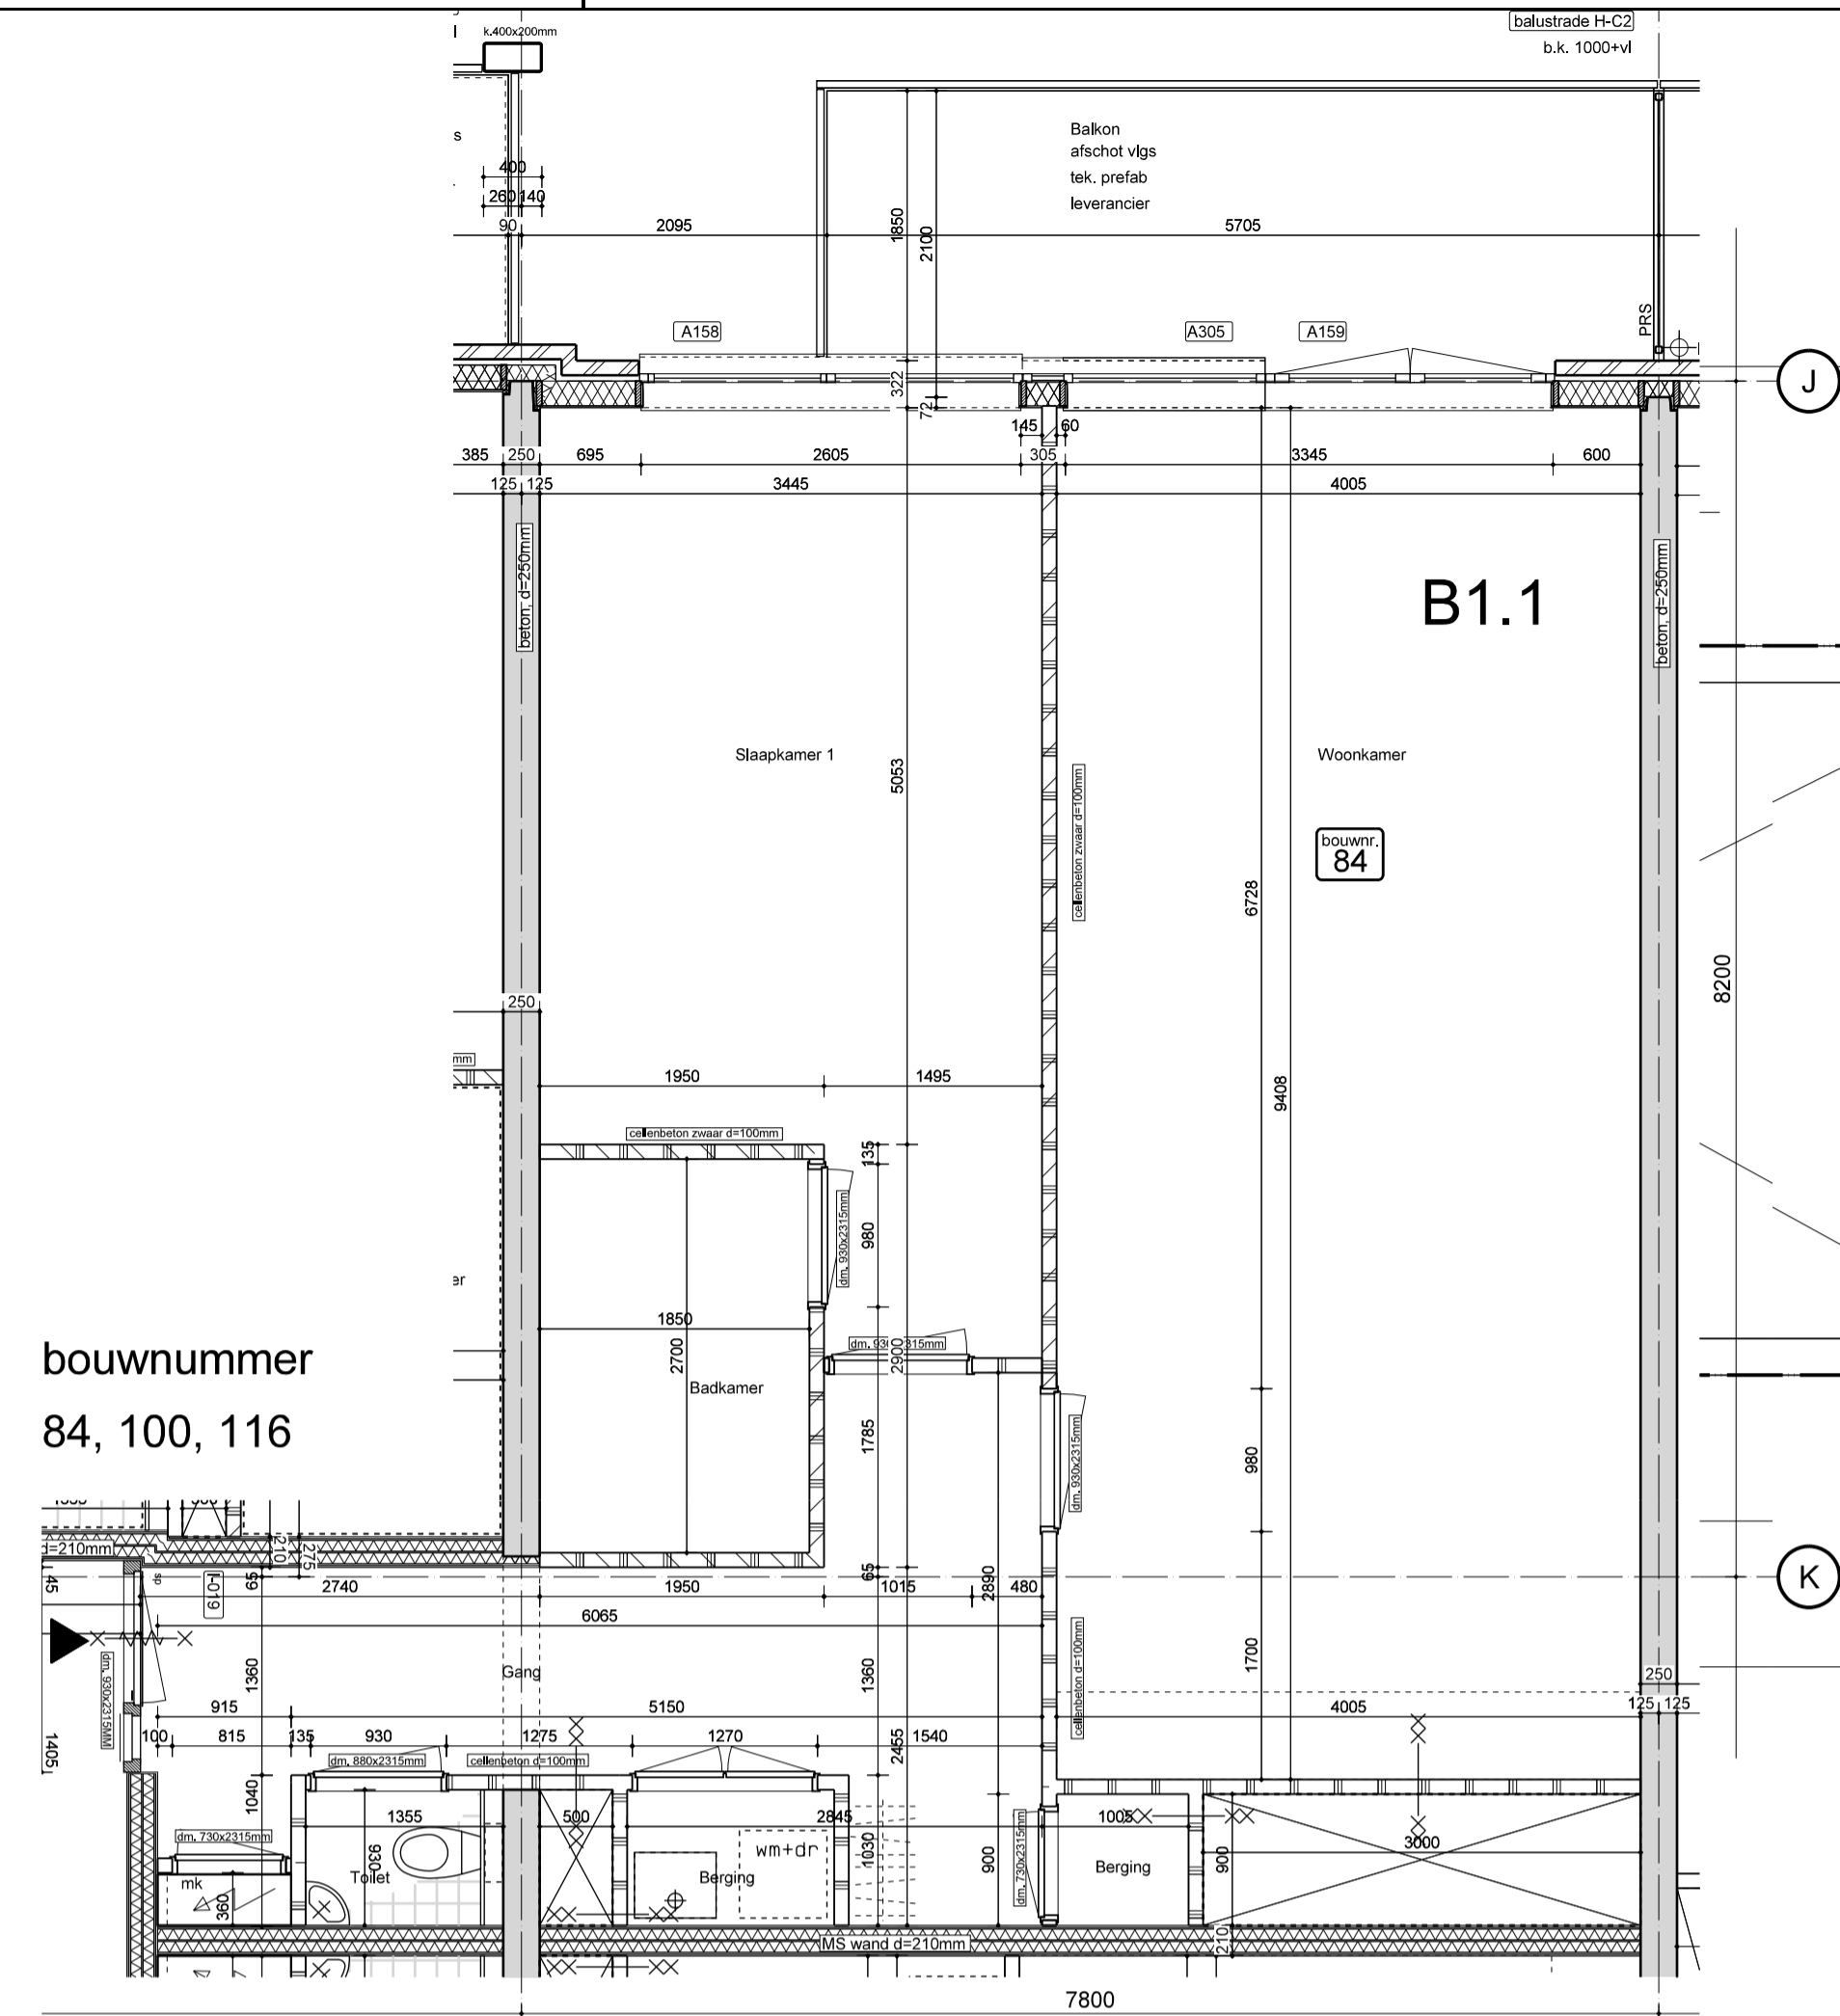

bouwnummer
84, 100, 116

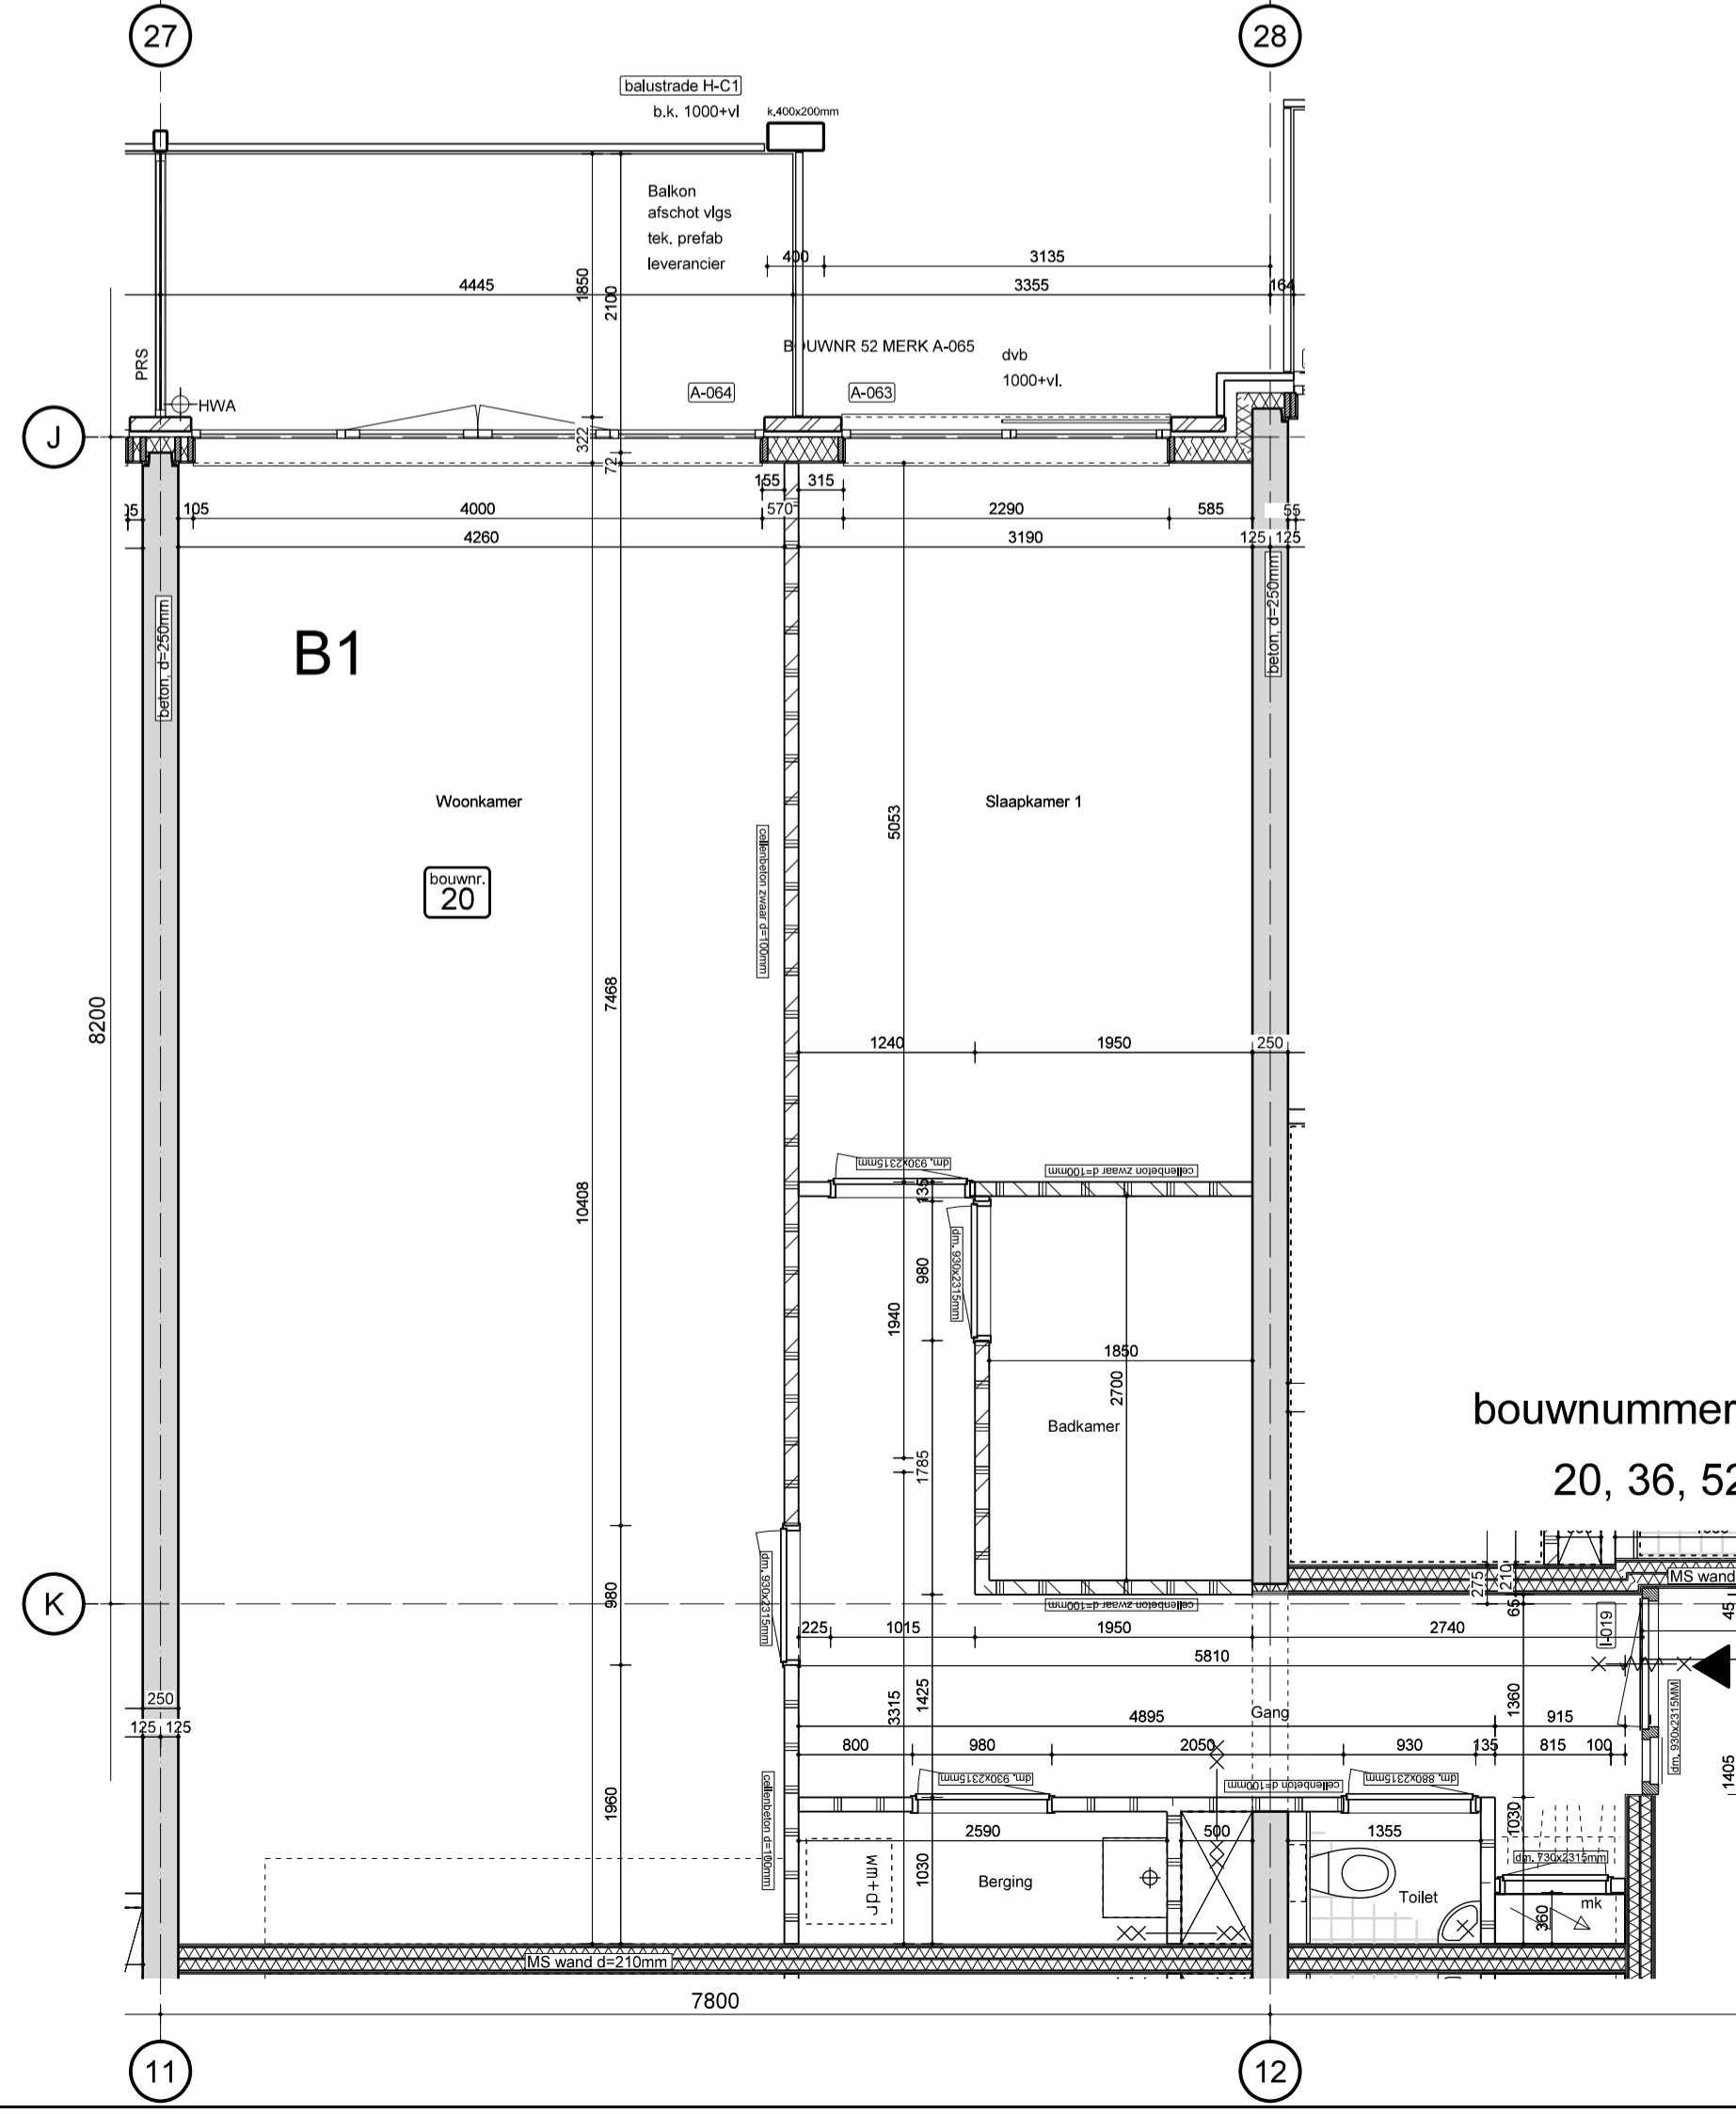

bouwnummer
20, 36, 52

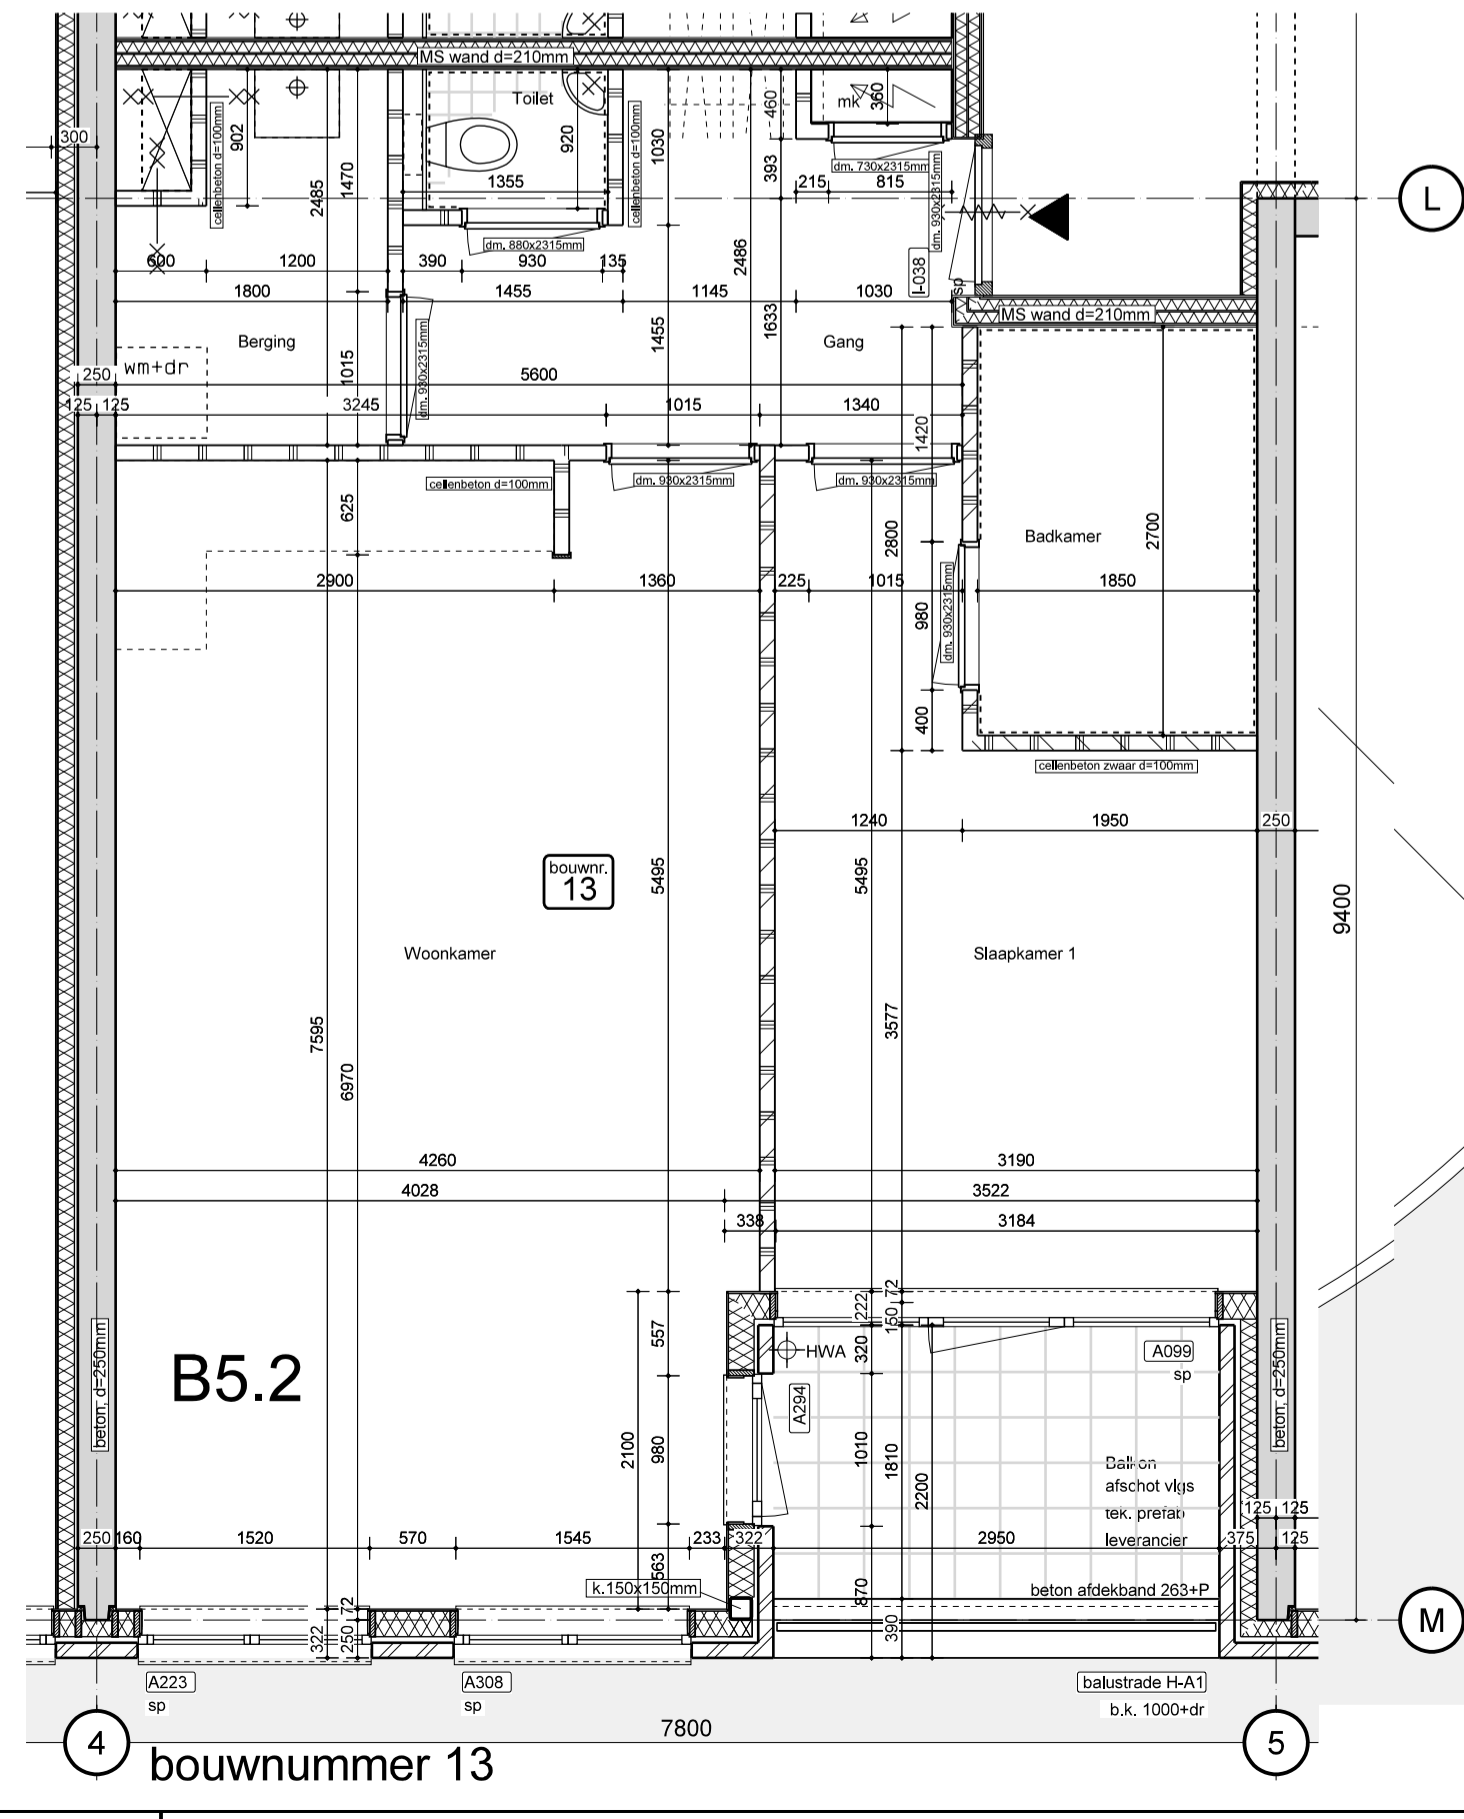

bouwnummer 13

RENOVOOI

PLATTEGRONDEN

	spouwmuur;		zelfsluitende deur 30 min.WBDBO
	i.h.w. gestort beton		zelfsluitende deur 60 min.WBDBO
	prefab beton		wand 60 min.WBDBO
	kanaalplaatvloer		aanduiding vluchtweg
	breedplaatvloer		aanduiding uitgang
	kalkzandsteen		afmeting toilet minimaal 900x1200mm
	metalstud scheidingswand		wandtegels in toilet:
	binnenwand cellenbeton, d=100mm		tot 1500+ P
	binnenwand cellenbeton zwaar, d=100mm		wandtegels in badkamer:
	voorzetwand, calibel, paneeldikte d=110mm		t.p.v. douche 2100+P
	bouwnummer		overig tot 1800+ P
	b.k. vloer peil = 0		opstelplaats wasmachine
	entree hotelappartement		opstelplaats wasdroger
	Zone voor reclame aan de gevel (op geveltekening)		deurmaat bxt
	Zone voor reclame achter glas (op geveltekening)		dm ...x... mm
	doorvalbeveiliging		privacyschem
	d/b		

ALGEMEEN:

- * Maatvoering buitengevel op overzichtsplattegronden UT-1-1 t/m UT-105
- * Bij de HSB-wanden zijn de sparings op de HSB-stijlen gemaatvoerd
- * Voor vloer-, wand- en plafondafwerkingen zie UT-655
- * Opstelplaats keukenblad en kooktoestel, definitieve indeling volgens keukenbrochure
- * Voor brandcompartimentering zie tekeningsreeks UT-701
- * Voor verdere maatvoering constructie onderdelen, zie tekeningen constructeur
- * Voor balustraden, zie tekening UT-361

KOW

ARCHITECTUUR
RENOVATIE, RESTAURATIE EN
STEDELIJKE VERNIEUWING
STEDENBOUW

OPDRACHTGEVER:
ASR Vastgoed Ontwikkeling N.V.
MEELUWSE MBP BEHEER B.V.
MAUHERBE DE JUVIGNY VASTGOED

PROJECT:
Nautisch Centrum
Scheveningen

ONDERDEEL:
13, 20, 36, 52, 84, 89, 100, 105, 116, 121

Postbus 205
T 070 346 66 00
F 070 356 12 60

FORMAAT: GET:
A1

SCHAAL: DATUM:
1:50 09-06-2010

PROJECTFASE: TEK. NR.:
Revisietekening

PROJECT NR.:
A-2005163

2501 CE Den Haag
buro@kow.nl
www.kow.nl

R- 116