


4 bouwnummer 63

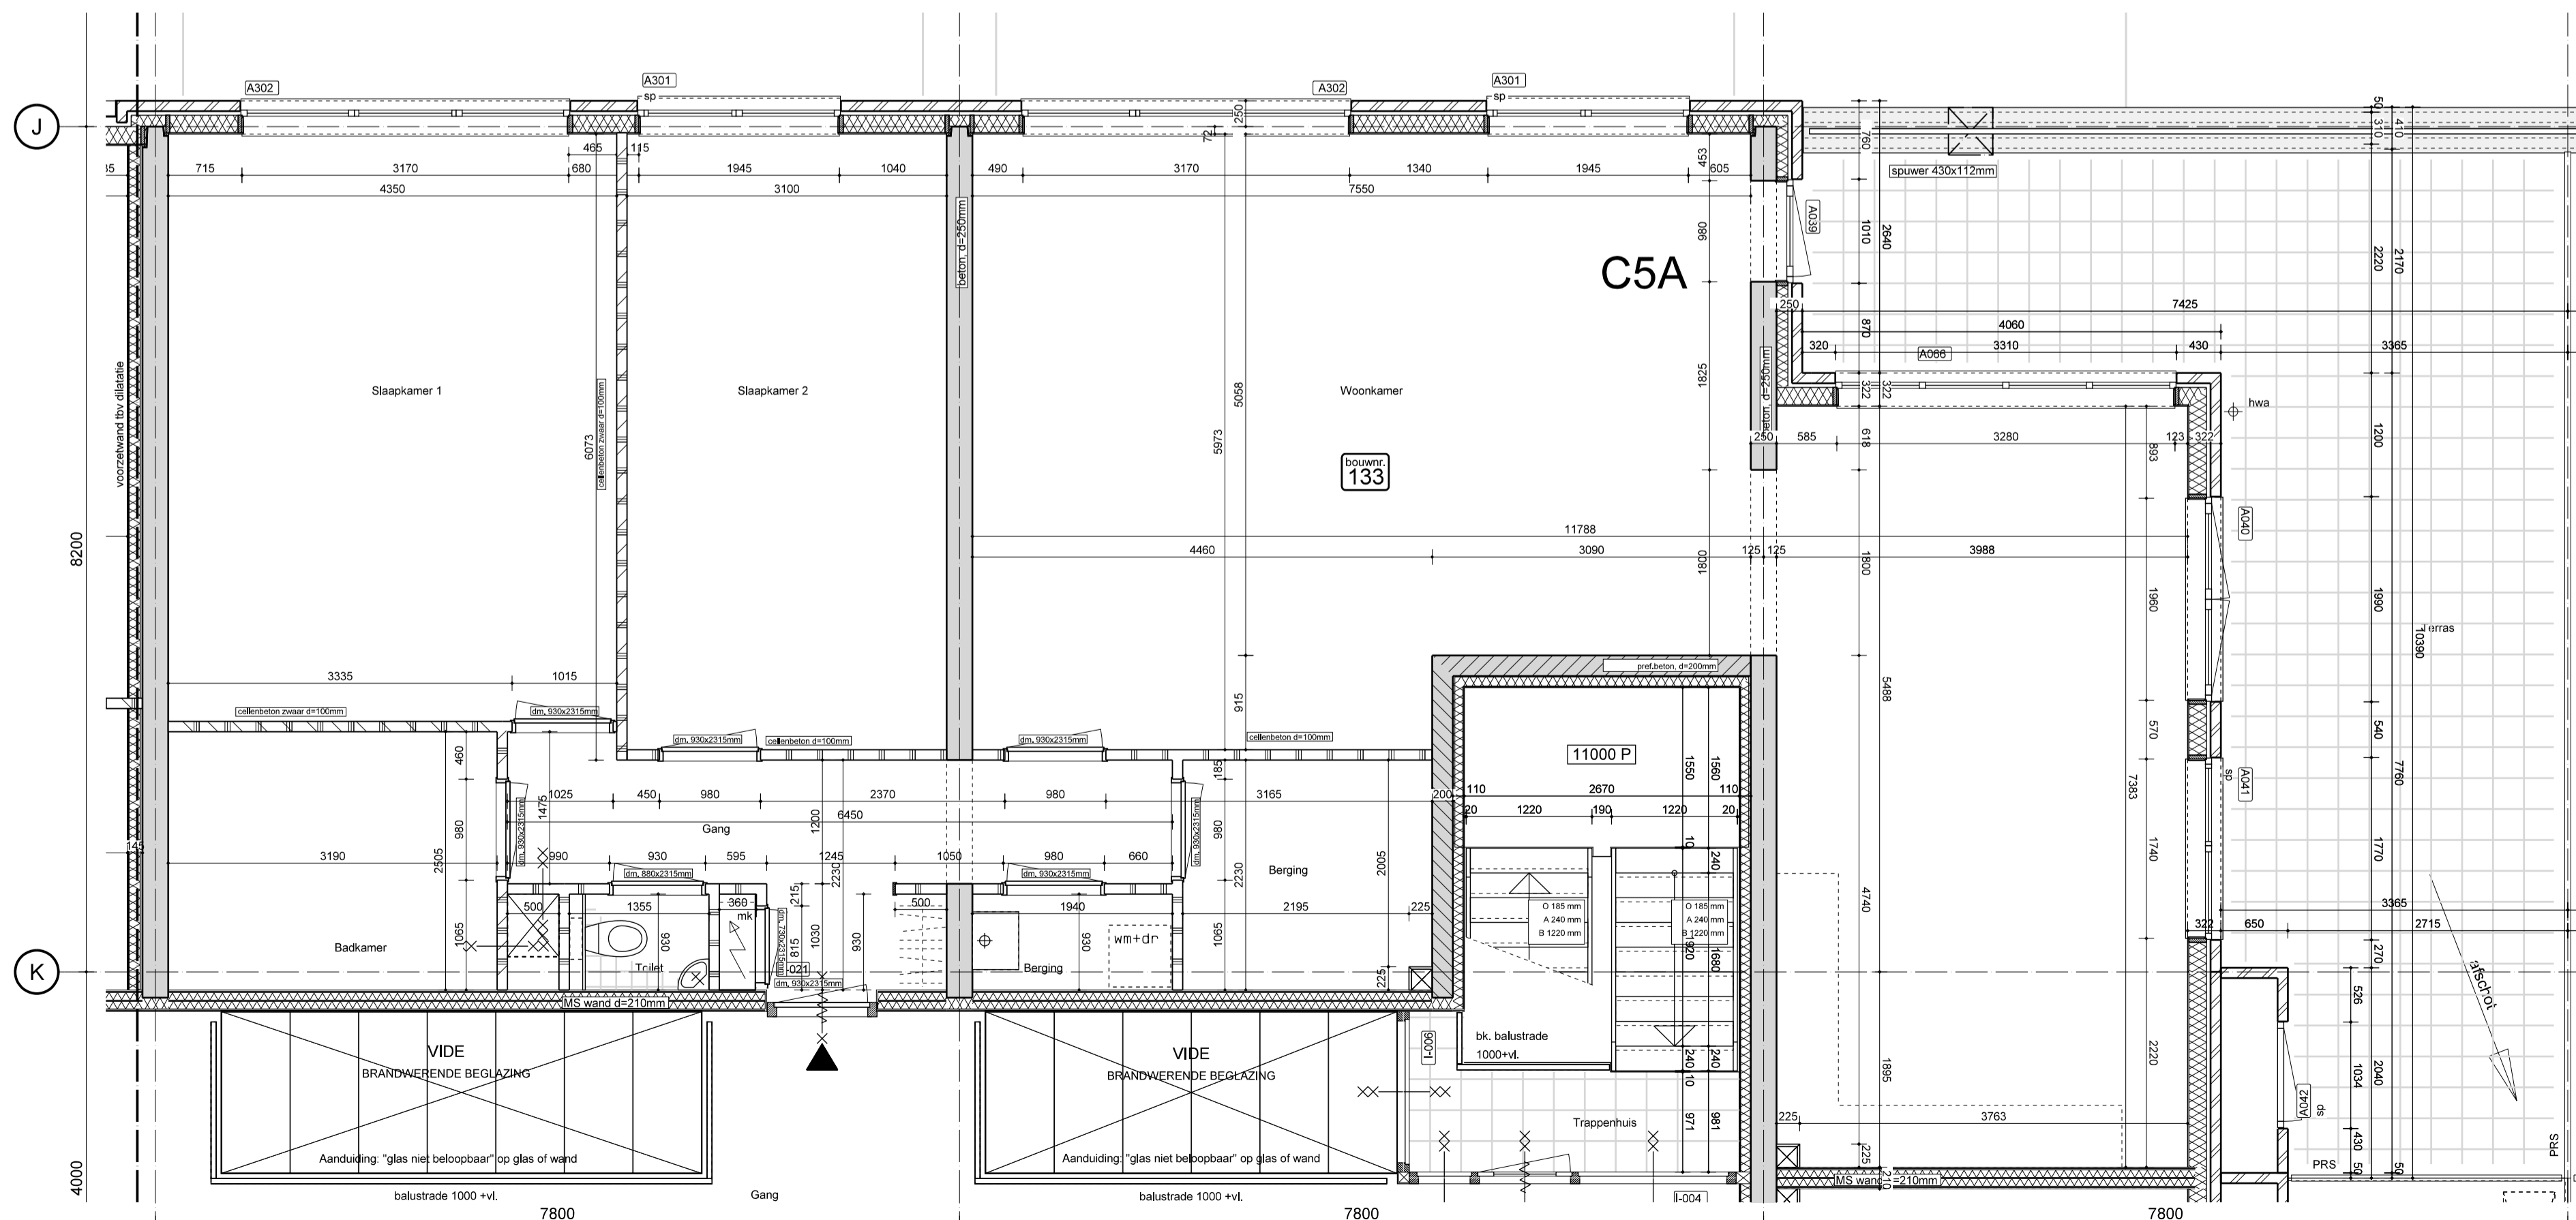

24 bouwnummer 133

| | | | |
|--|---|--|---|
| | spouwmuur; | | zelfsluitende deur 30 min.WBDBO |
| | i.h.w. gestort beton | | zelfsluitende deur 60 min.WBDBO |
| | prefab beton | | wand 60 min.WBDBO |
| | kanaalplaatvloer | | aanduiding vluchtweg |
| | breedplaatvloer | | aanduiding uitgang |
| | kalkzandsteen | | afmeting toilet minimaal 900x1200mm |
| | metalstud scheidingwand | | wandtegels in badkamer tot 1500+ P |
| | binnenwand cellenbeton, d=100mm | | wandtegels in badkamer t.p.v. douche 2100+P, overig tot 1800+ P |
| | binnenwand cellenbeton zwaar, d=100mm | | opstelplaats wasmachine |
| | voorzetwand, calibrel paneeldikte d=110mm | | opstelplaats wasdroger |
| | bouwnummer | | deurmaat btx |
| | peilmaat (op overzichtsplattegronden) | | dm ...x... mm |
| | entree hotelappartement | | privacyschem |
| | Zone voor reclame aan de gevel (op geveltekening) | | |
| | Zone voor reclame achter glas (op geveltekening) | | |
| | doorvalbeveiliging | | |

ALGEMEEN:
 * Maatvoering buitengevel op overzichtsplattegronden UT-1-1 t/m UT-105
 * Bij de HSB-wanden zijn de sparings op de HSB-stijlen gemaatvoerd
 * Voor vloer-, wand- en plafondafwerkingen zie UT-655
 * Opstelplaats keukenblad en kooktoestel, definitieve indeling volgens keukenbrochure
 * Voor brandcompartimentering zie tekeningsserie UT-701
 * Voor verdere maatvoering constructie onderdelen, zie tekeningen constructeur
 * Voor balustraden, zie tekening UT-361

| | | |
|--|---|--|
| | ARCHITECTUUR RENOVATIE, RESTAURATIE EN STEDELIJKE VERNIEUWING STEDENBOUW | Postbus 205 T 070 346 66 00 F 070 356 12 60 2501 CE Den Haag bureau@kow.nl www.kow.nl |
| | OPDRACHTGEVER: ASR Vastgoed Ontwikkeling N.V. MEELWISSE MBP BEHEER B.V. MAUHERBE DE JUVIGNY VASTGOED | FORMaat: A1 SCHAAL: 1:50 PROJECTFASE: Nautisch Centrum Revisietekening PROJECT NR: A-2005163 |